
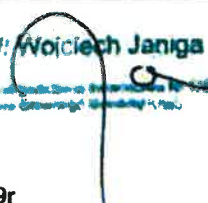

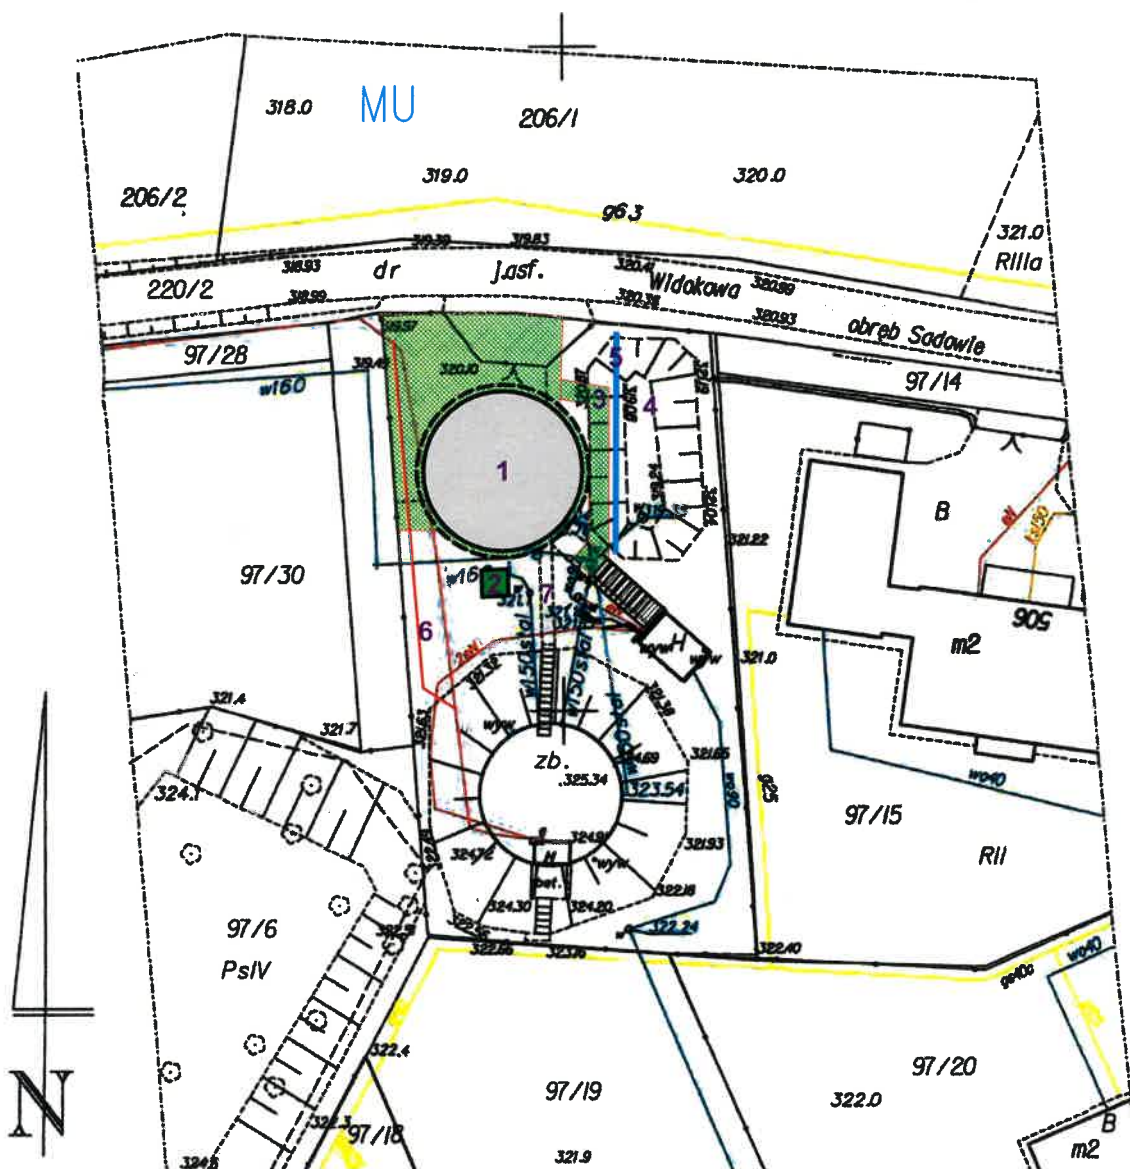


Załącznik nr 6 - Koncepcja zagospodarowania terenu

INWENTARYZACJA POWYKONAWCZA	
obiektów budowlanych	
skala 1:500 gmina: 120605_2, Kocmyrów- Luborzycza obręb: 0012, Łuczyce działka nr 97/4 Id Pracy: 6640.5778.2019	sekcja 7.128.12.14.4.3 7.128.12.14.4.4 
Układ wsp. poziomych "2000" Inwentaryzacja zgodna z terenem na lipiec 2019r.	
Wykonał: sporządził: Wojciech Janiga Sporządził: Kraków 02.08.2019r	



- 1- PROJ. ZBIORNIK
- 2- PROJ. STACJA CHLOROWANIA
- 3- PROJ. CHODNIK
- 4- ISTN. ZBIORNIK ODPAROWUJĄCY
- 5- PROJ. MUR OPOROWY
- 6- PRZEBUDOWA KABLA
- 7- PRZEBUDOWA SIECI WODOCIĄGOWEJ