


INWENTARYZACJA POWYKONAWCZA

obiektów budowlanych

skala 1:500	sekcja 7.128.12.14.4.3
7.128.12.14.4.4	
gmina: 120605_2, Kocmyrzów-Luborzyca	
obręb: 0012, Łuczycze	
działka nr 97/4	
Id Pracy: 6640.5778.2019	
Układ wsp. poziomych "2000"	
Inwentaryzacja zgodna z terenem na lipiec 2019r.	
Wykonali: STOŻARZEL Wojciech Janiga	
Sporządził:	
Kraków 02.08.2019r	

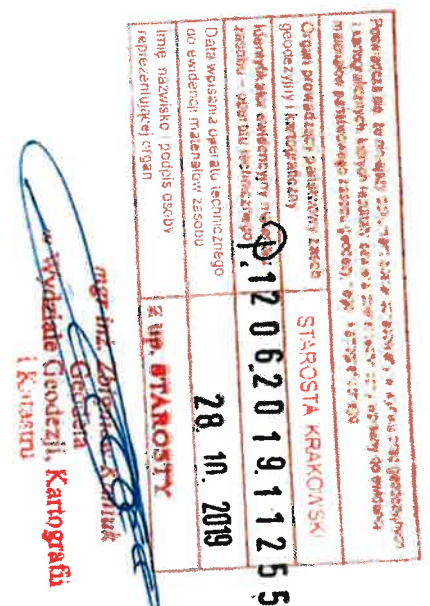